



ÜBERSICHTSPLAN (Bestandsplan)

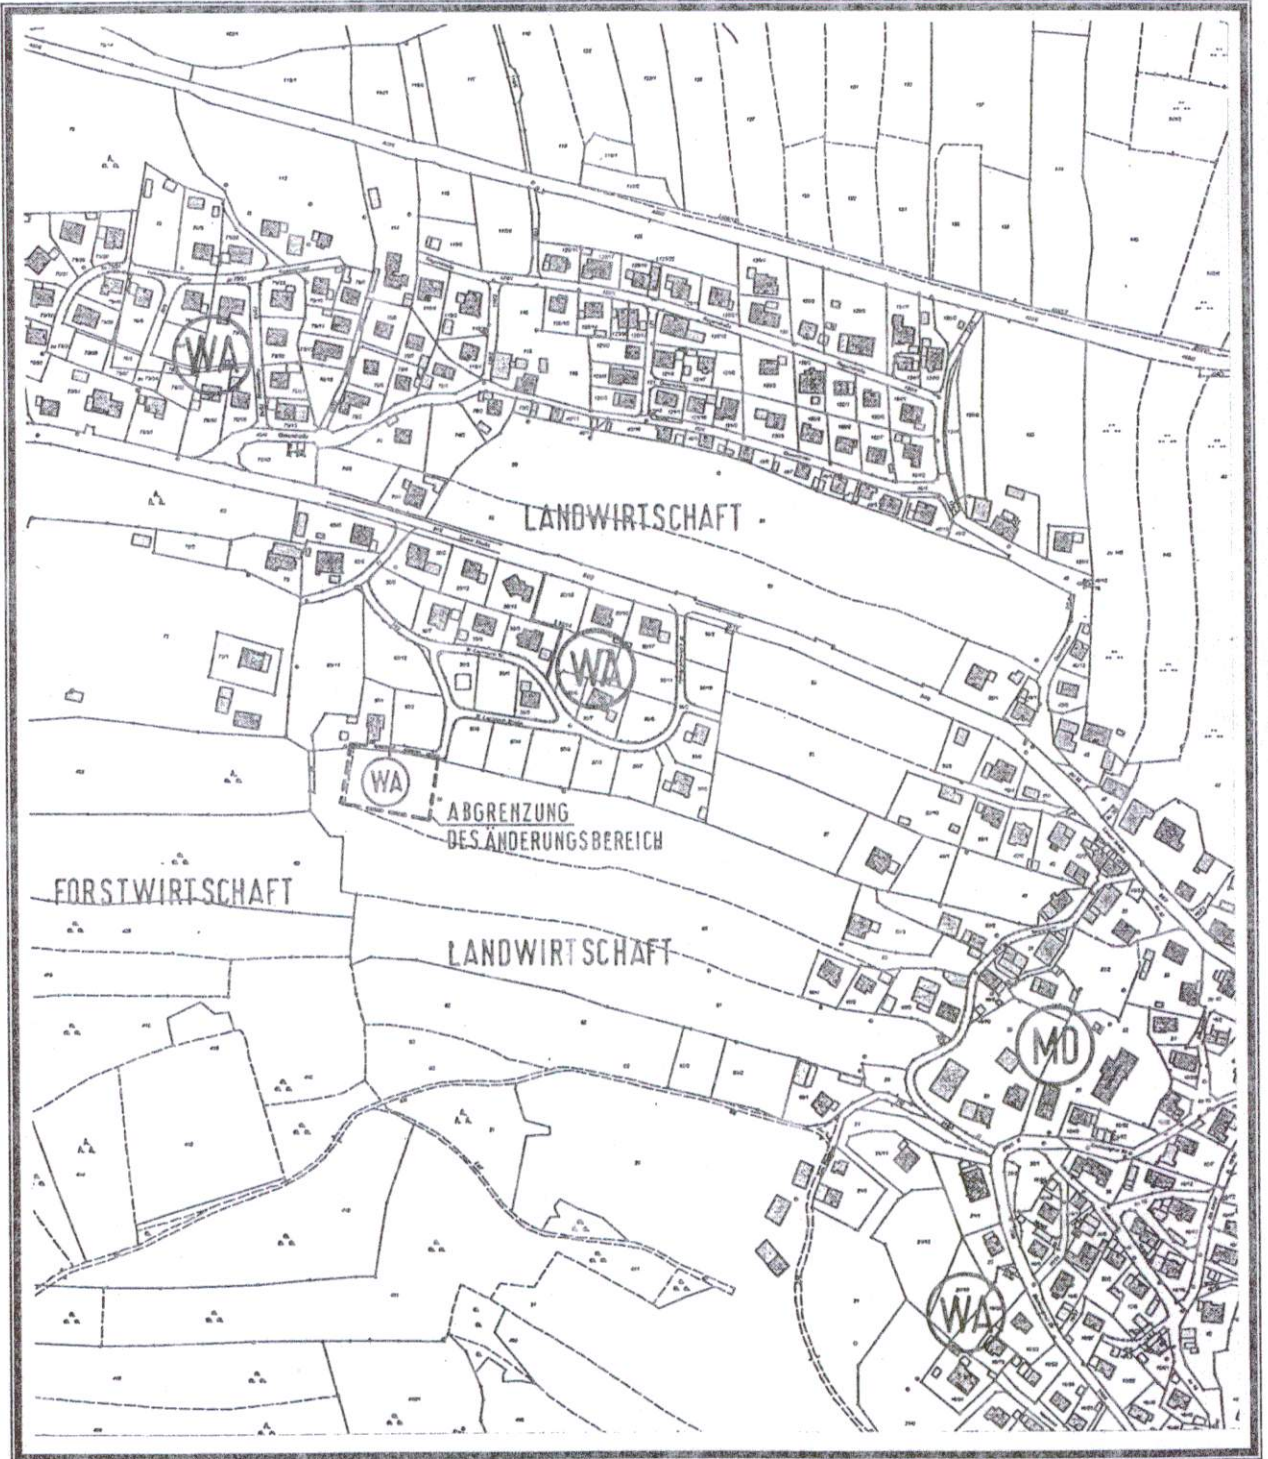

ÜBERSICHTSPLAN ZUR 6. FLÄCHENNUTZUNGSPLANÄNDERUNG (Fortschreibungsplan)

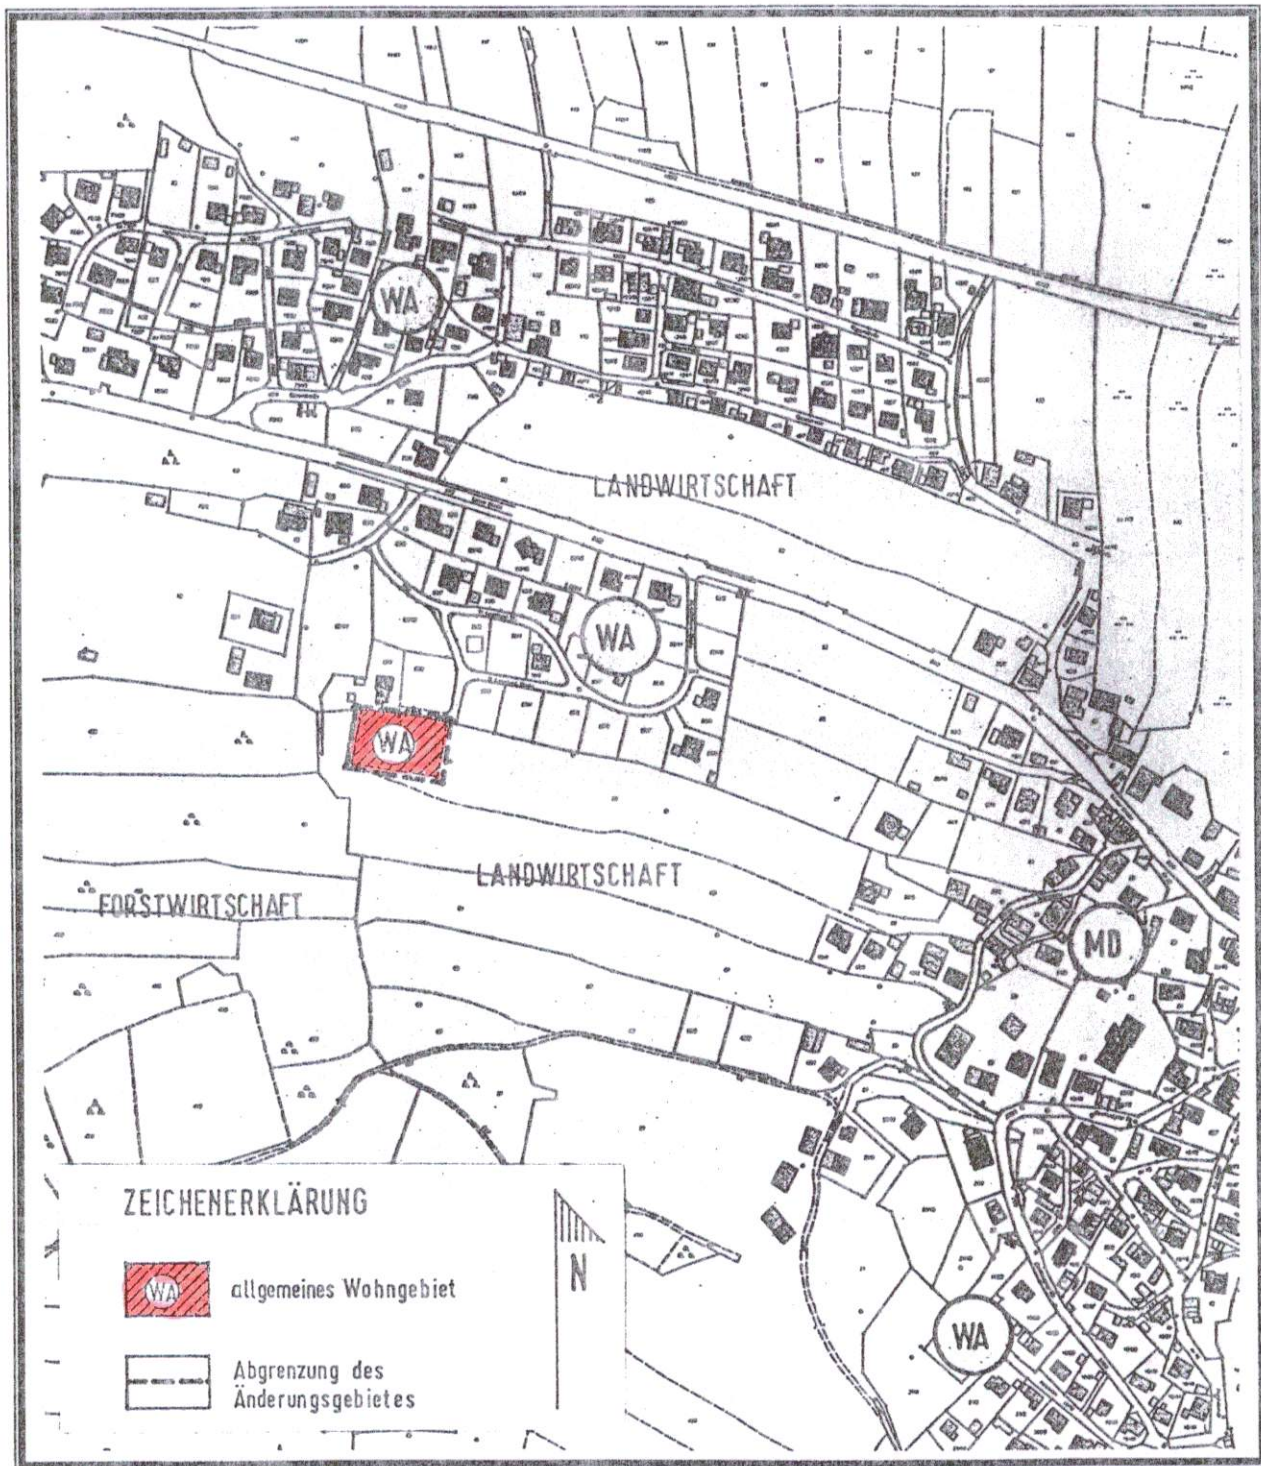

DECKBLATT

Zur 6. Änderung des mit RS vom 27.02.1986 Nr. 420 - 1191 CHA 2/3/85 genehmigten und seit 25.06.1986 wirksamen Flächennutzungsplanes der Gemeinde Arrach, Lkr. Cham.

AUSWEISUNG VON WOHNBAUFLÄCHEN

Planfertiger:

Gemeinde Arrach



Kieslinger
Kieslinger, 1. Bürgermeister

Sichtvermerke:

Gemeinderatsbeschluß über die Einleitung der Änderung des genehmigten Flächennutzungs-/Landschaftsplanes gem. § 2 (1) BauGB

24. OKT. 2003

Bekanntgabe der Änderung (öffentlich) gem. § 2 (1) BauGB

05. NOV. 2003

Bürgerbeteiligung nach § 3 (1) BauGB (Tag der Information)

08. DEZ. 2003

Gemeinderatsbeschluß über die Billigung der Änderung und Anordnung der Auslegung

23. JAN. 2004

Öffentliche Auslegung der Änderung samt Erläuterung vom 30. MRZ. 2003 bis 30. APR. 2003 gem. § 3 (2) BauGB

22. MRZ. 2004

Gemeinderatsbeschluß über die Verabschiedung des Flächennutzungs-/Landschaftsplanes

01. JULI 2004

Genehmigung zur Änderung des Flächennutzungsplanes durch die Regierung gem. § 6 (1) BauGB

08. SEP. 2004

Bekanntmachung der Genehmigung der Änderung gem. § 6 (6) BauGB

13. SEP. 2004